


SZKIC SYTUACYJNY

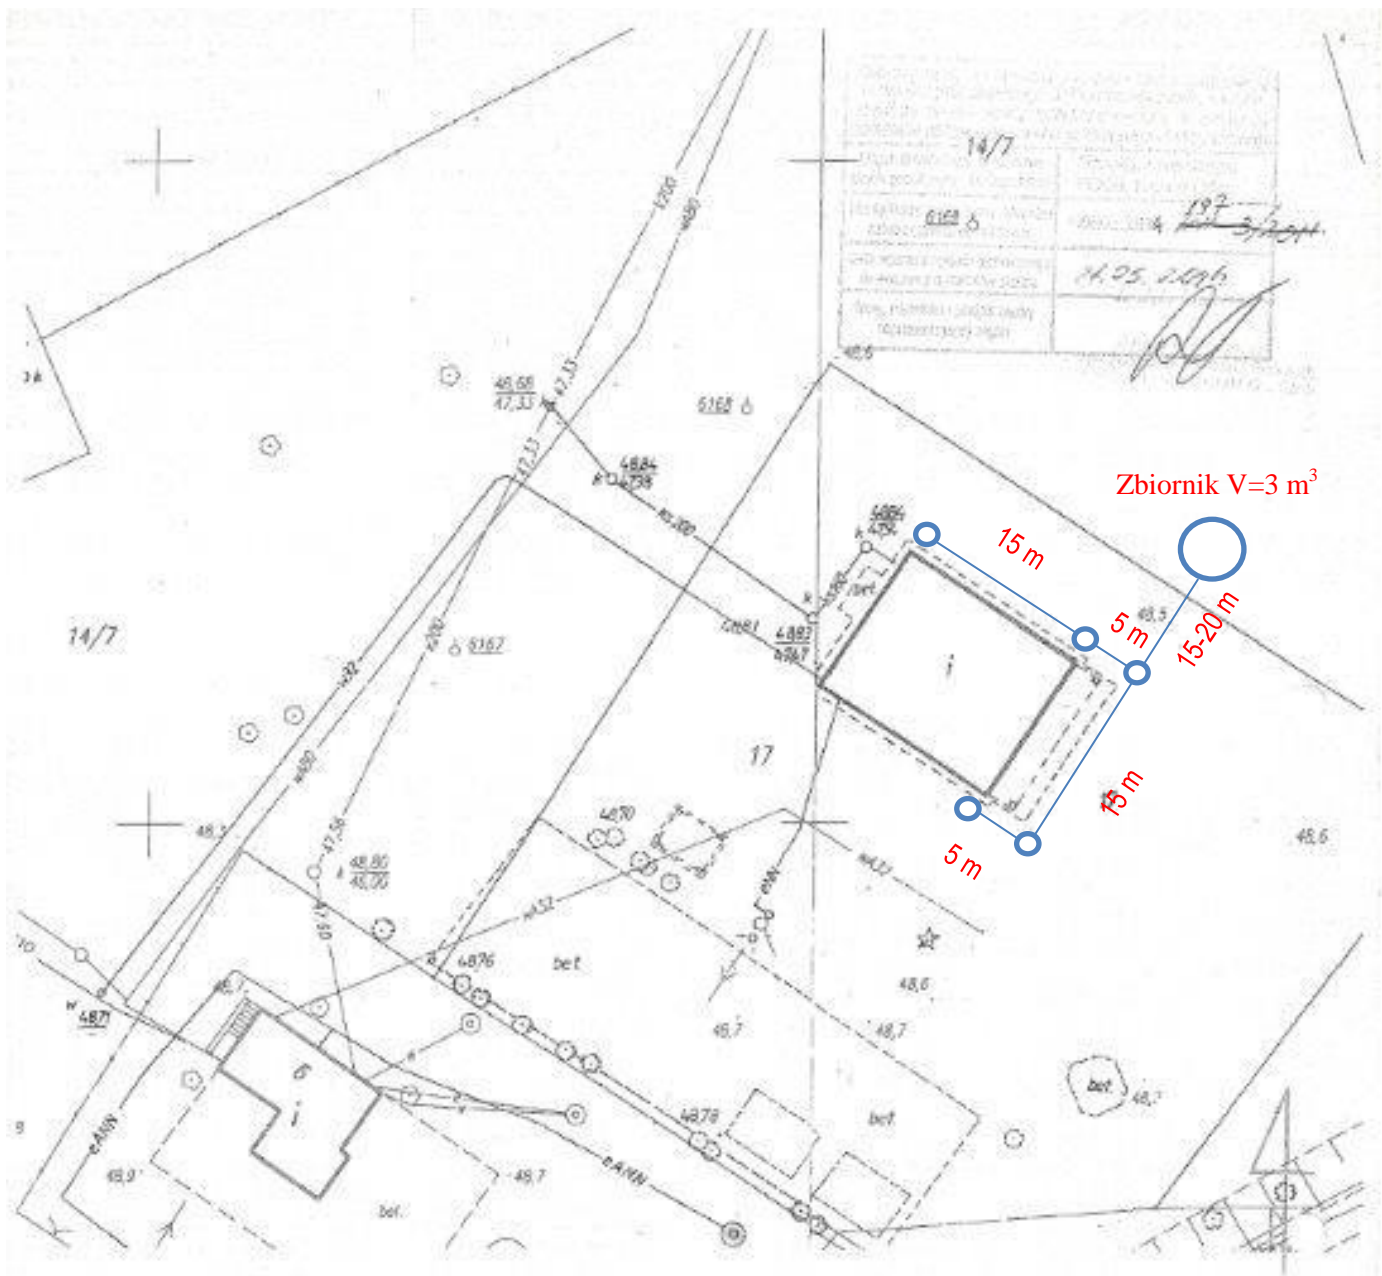

MAPA Z POMIAREM POWYKONAWCZYM BUDYNKU Z PRZYŁĄCZAMI

Mapa pochodna z mapy ODGIK	Skala 1:500	Pomiar wykonano 2013.03.06
RADNICA - SZKLARKA	Działka 17,14/7	budynek + przyłącza
Jednostka ewidencyjna: 080206_5 gmina Krosno Odrzańskie	Obręb ewidencyjny: Radnica - Szklarka - 080206_3.0014	KERG: 1211-3/2014
Układ współrzędnych prostokątnych płaskich: „1965” strefa 4	Układ wysokości: Krosno 86	Sekcja : 431.123.051.4, -052.3

Wykonano dnia: 2014-05-23
USŁUGI GEODEZYJNO-SPRĄTOWE

„GEONIK”
65-427 Zielona Góra, ul. Włocławka 32a/4
NIP 973-035-44-42, Reg. 970572136
tel. 060 453 32 61, kom. 0 601 785 180

PEŁNOMOCNIK

Miroslaw Wybuch
Miroslaw Wybuch
data: 2014-05-23, 11:17:21